



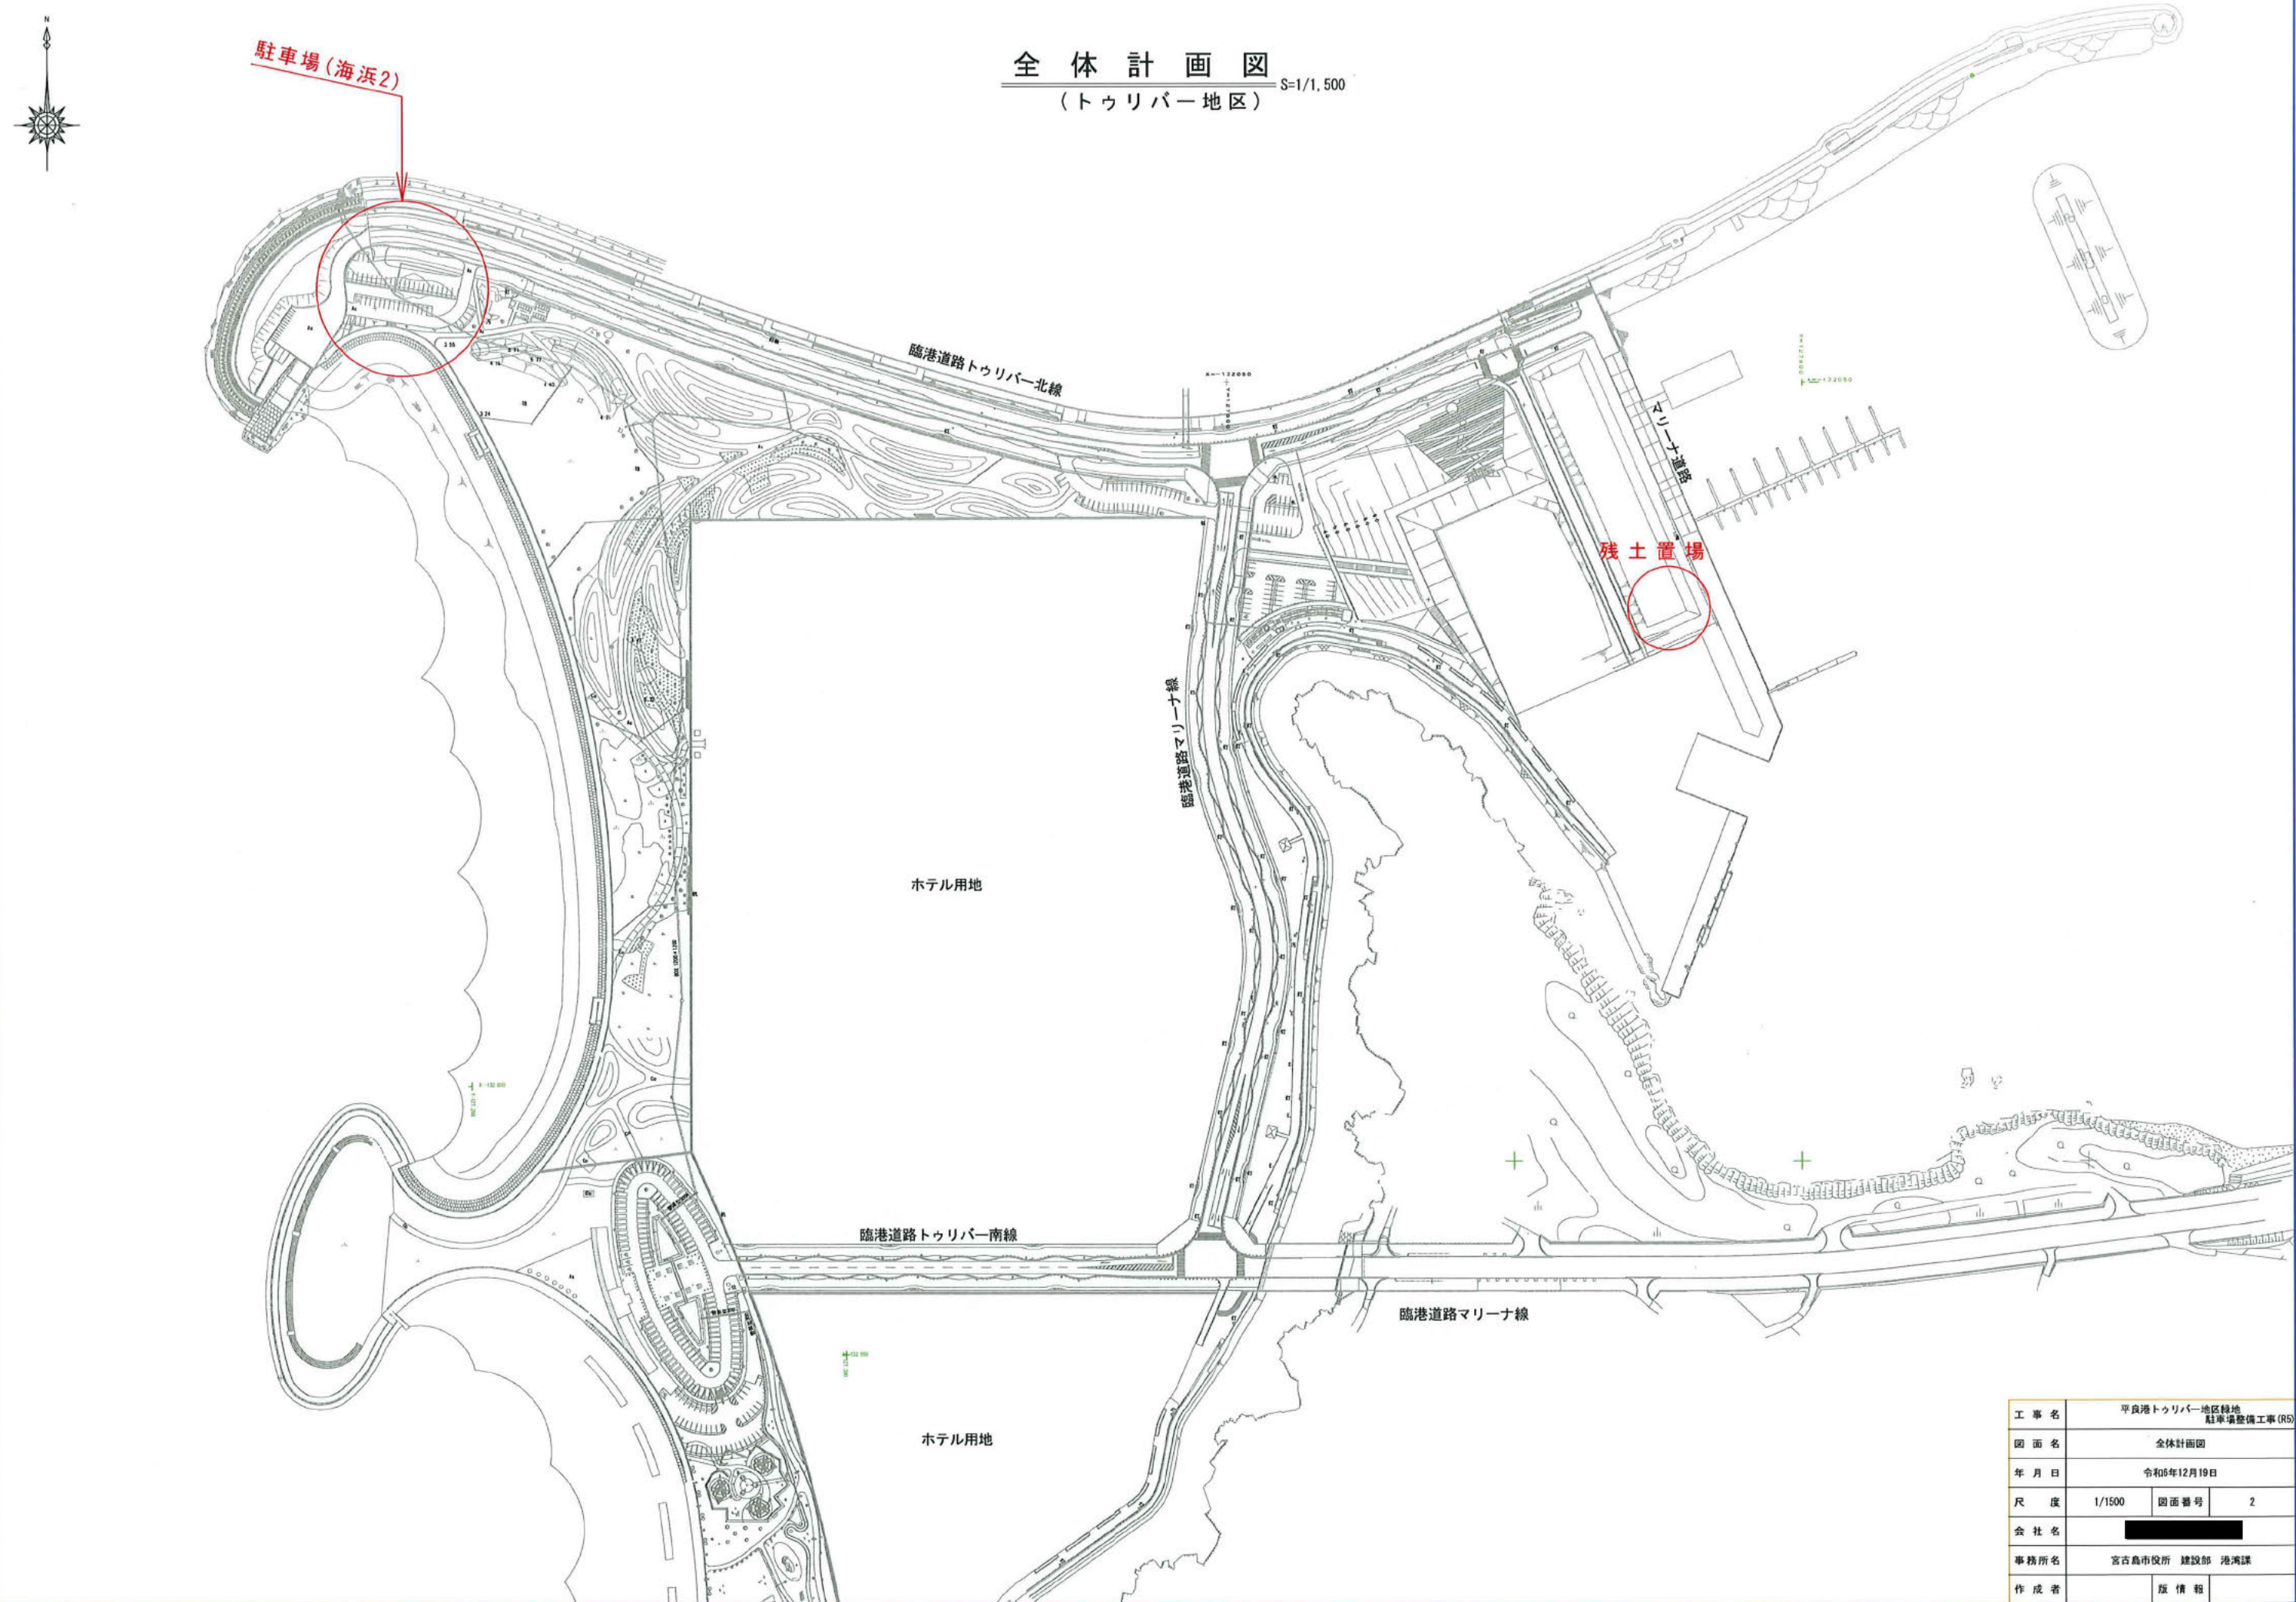

|       |                              |       |   |
|-------|------------------------------|-------|---|
| 図 面 名 | 全体計画図                        |       |   |
| 年 月 日 | 令和6年12月19日                   |       |   |
| 尺 度   | 1/1500                       | 図面番号  | 2 |
| 会 社 名 | [Redacted]                   |       |   |
| 事務所名  | 宮古島市役所 建設部 港湾課               |       |   |
| 作 成 者 |                              | 版 情 報 |   |

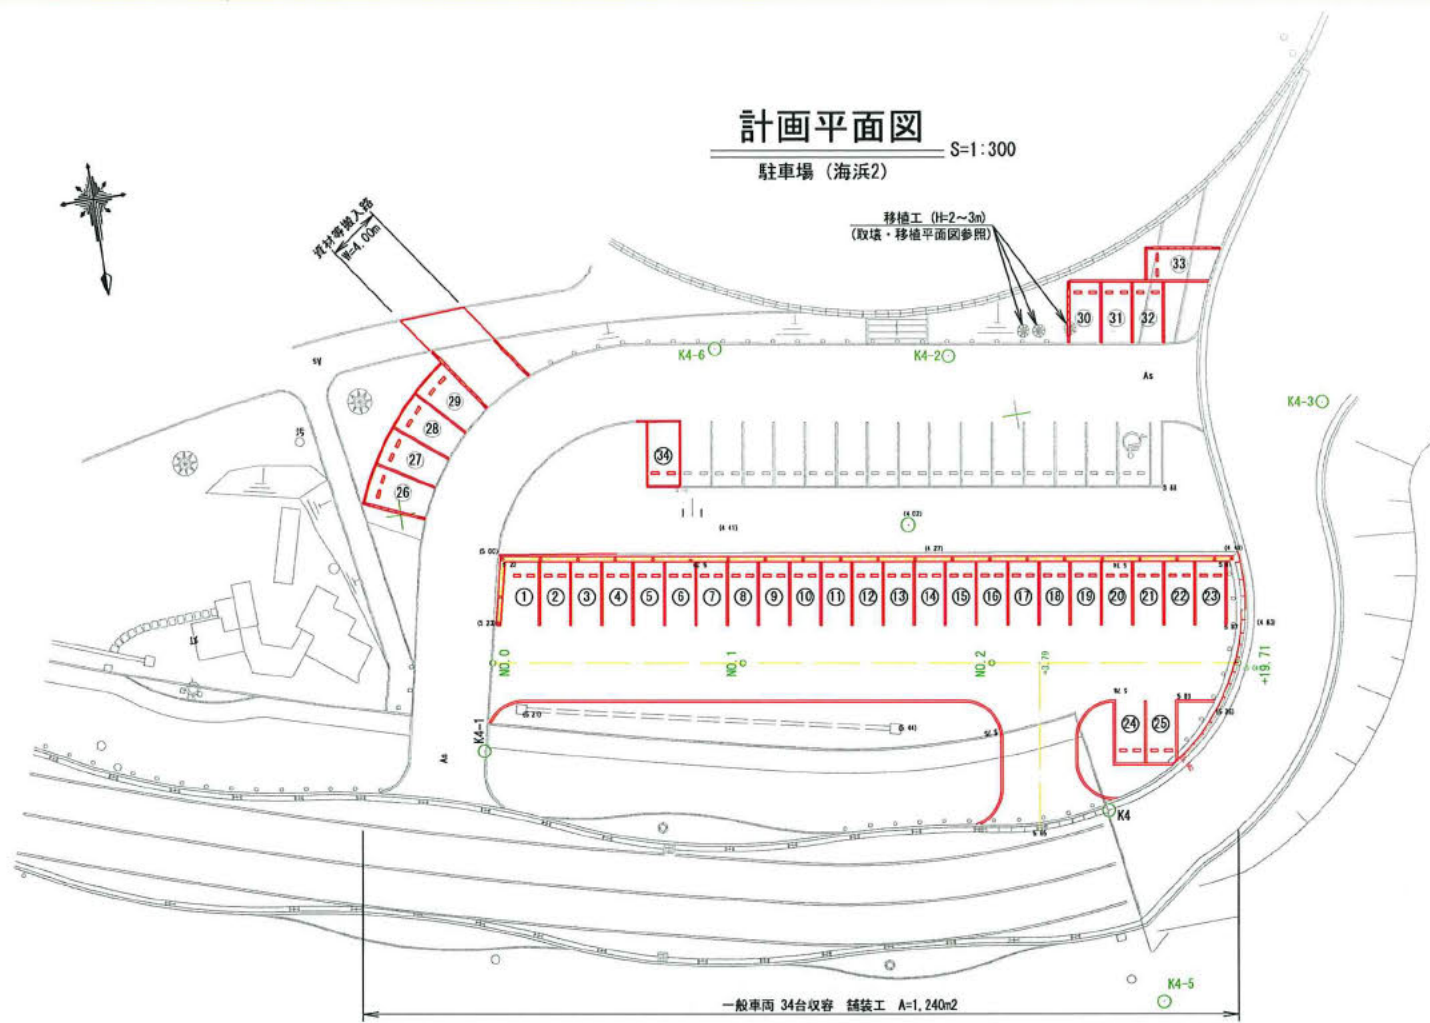


計画平面図  
駐車場 (海浜2)  
S=1:300


| 中心線   |              |
|-------|--------------|
| NO. 0 |              |
| X     | -131,999.202 |
| Y     | +127,100.236 |

| EP (NO. 2+19.705) |              |
|-------------------|--------------|
| X                 | -131,989.729 |
| Y                 | +127,041.287 |


| 基点   | X            | Y            | Z     |
|------|--------------|--------------|-------|
| K4   | -131,979.891 | +127,053.379 | 5.681 |
| K4-1 | -131,992.435 | +127,102.010 | 5.422 |
| K4-2 | -132,017.320 | +127,060.300 | 3.803 |
| K4-3 | -132,008.988 | +127,031.270 | 3.849 |
| K4-4 | -132,037.452 | +127,015.164 | 3.184 |
| K4-5 | -131,964.299 | +127,051.447 | 5.787 |
| K4-6 | -132,020.841 | +127,078.708 | 3.975 |

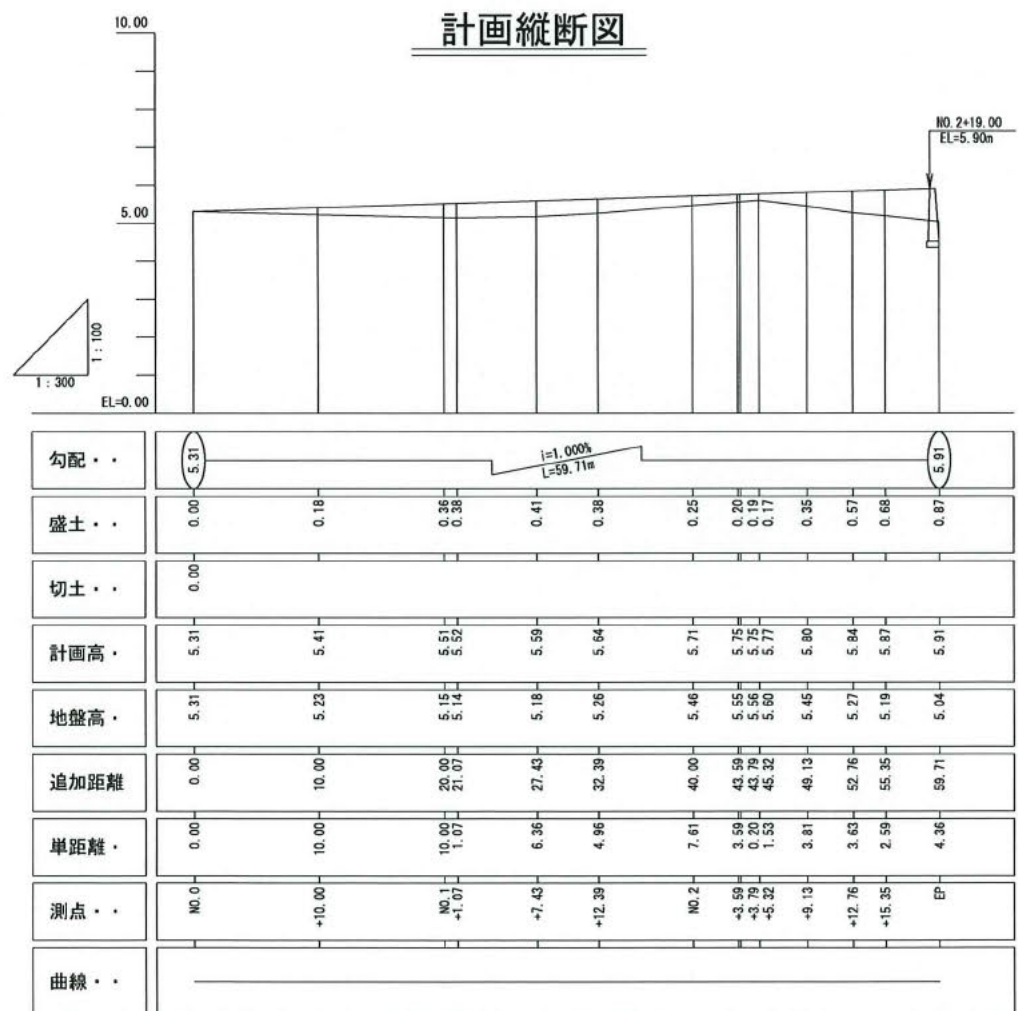

計画縦断面図

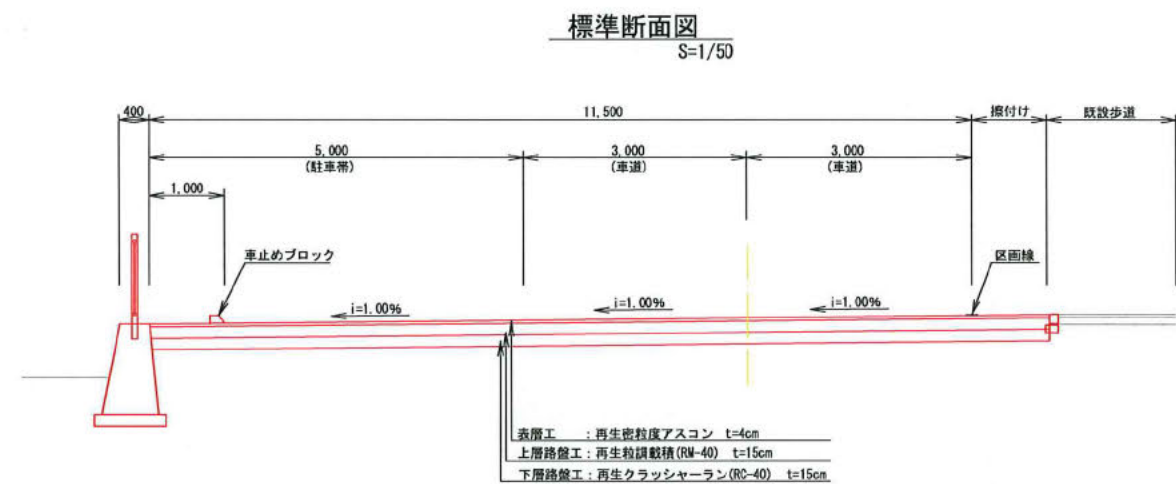

標準断面図  
S=1/50

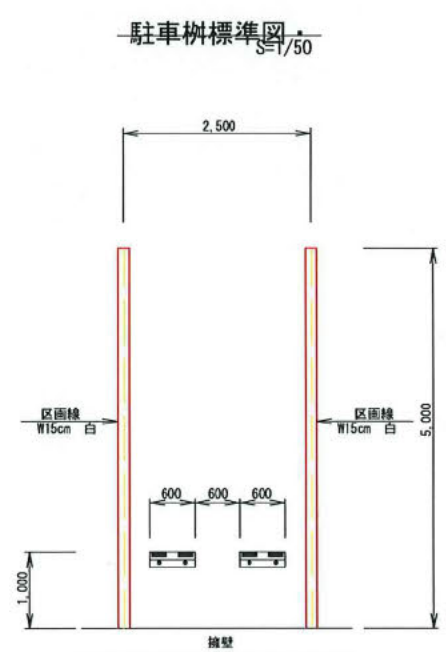


駐車樹標準図  
S=1/50

|      |                           |           |   |
|------|---------------------------|-----------|---|
| 工事名  | 平良港トウリバー地区緑地 駐車場整備工事 (RS) |           |   |
| 図面名  | 計画縦断面図                    | 駐車場 (海浜2) |   |
| 年月日  | 令和6年12月19日                |           |   |
| 尺度   | 図示                        | 図面番号      | 3 |
| 会社名  | [Redacted]                |           |   |
| 事務所名 | 宮古島市役所 建設部 港湾課            |           |   |
| 作成者  |                           | 版情報       |   |


平面図

駐車場（海浜1）

S=1:300

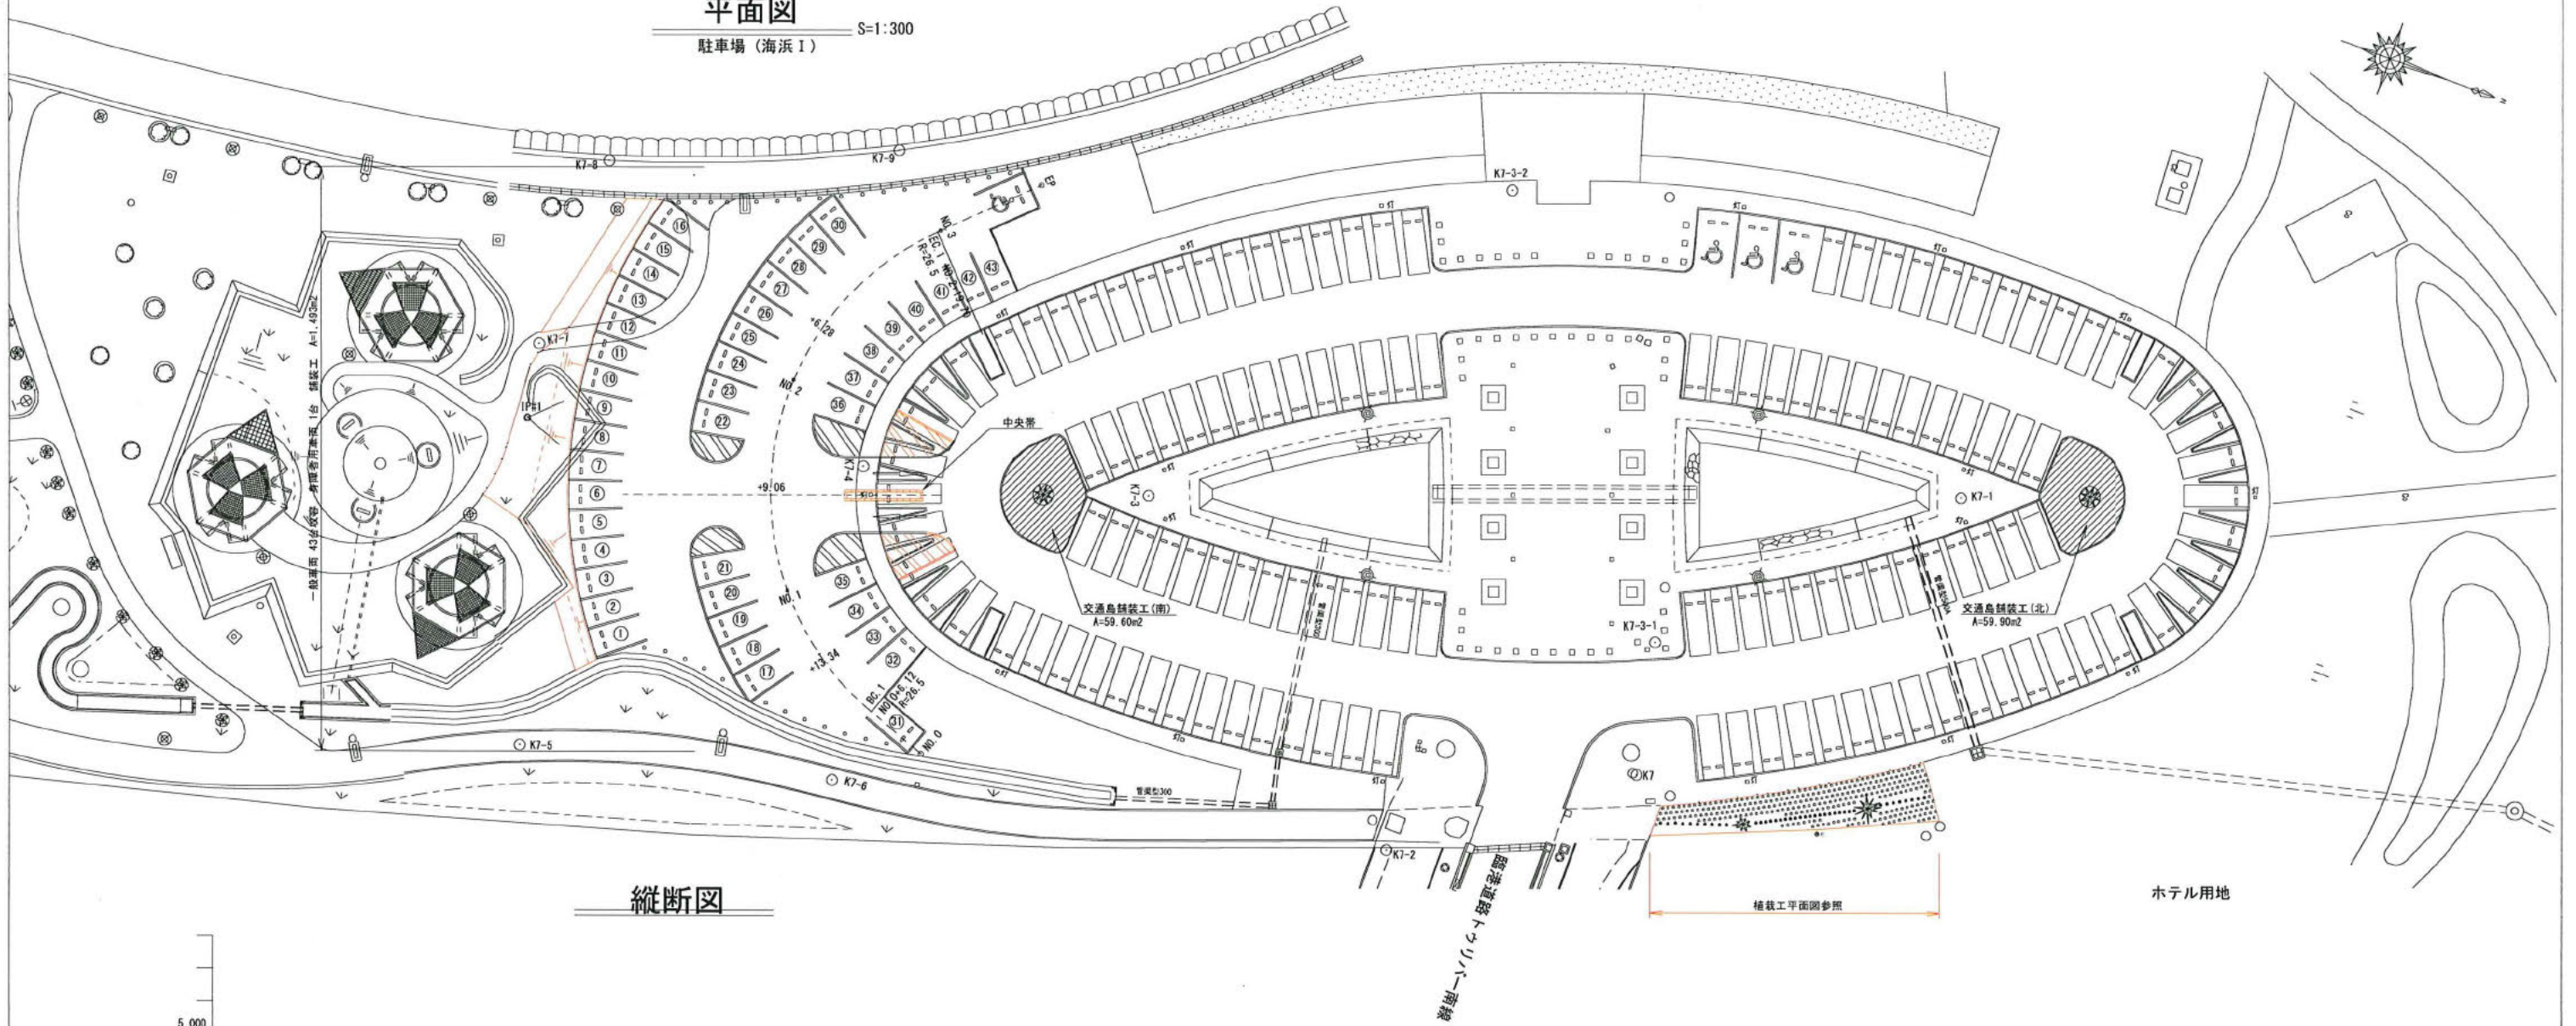

縦断面図

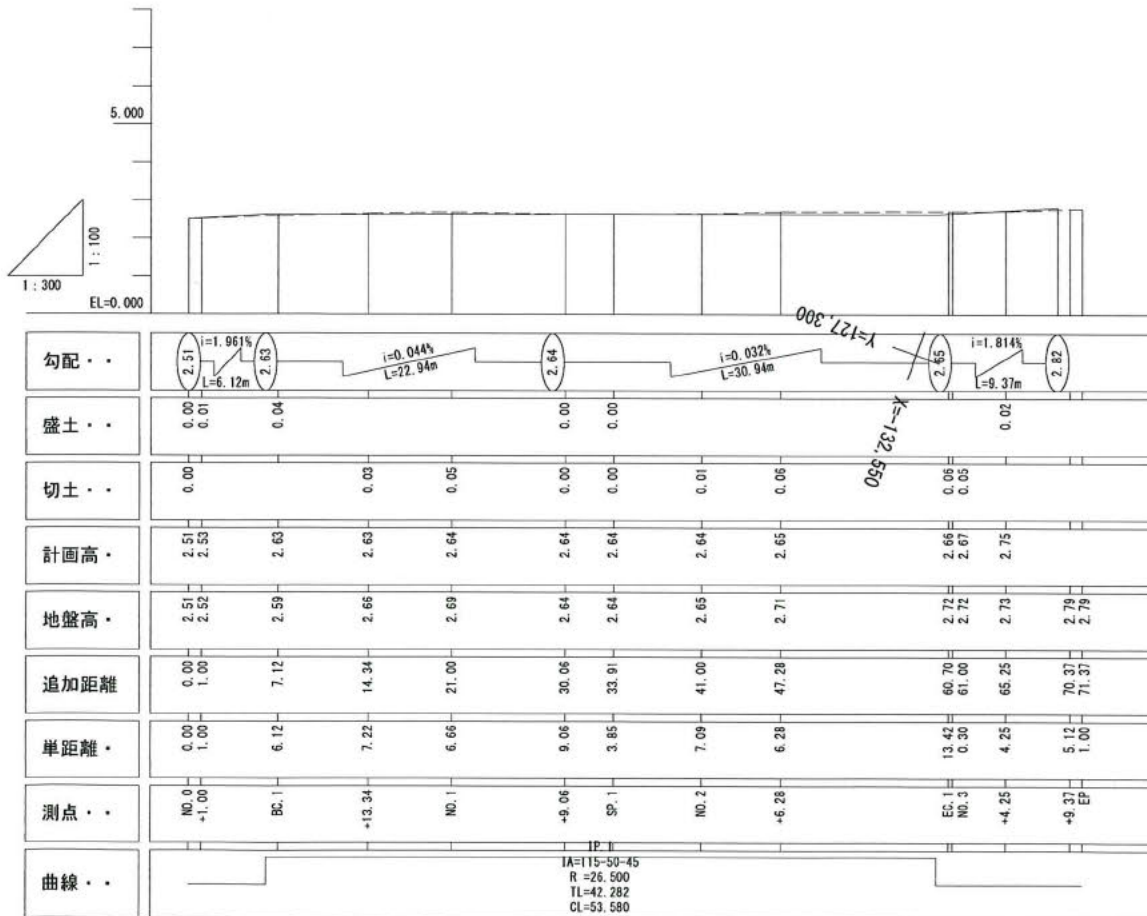

中心線

|      |
|------|
| NO.0 |
| X    |
| Y    |

|      |
|------|
| IP#2 |
| IA   |
| X    |
| Y    |
| R    |
| TL   |


|                 |
|-----------------|
| EP(No.3+10.373) |
| X               |
| Y               |

基準点

| 点名   | X            | Y          | Z     |
|------|--------------|------------|-------|
| K7   | -132496.011  | 127235.091 | 2.441 |
| K7-2 | -132515.703  | 127249.802 | 2.404 |
| K7-3 | -132548.032  | 127226.520 | 2.217 |
| K7-4 | -132574.146  | 127233.211 | 2.510 |
| K7-5 | -132595.669  | 127268.662 | 2.894 |
| K7-6 | -132566.929  | 127261.619 | 2.720 |
| K7-7 | -132606.670  | 127232.993 | 3.423 |
| K7-8 | -132606.222  | 127214.815 | 2.907 |
| K7-9 | -132,020.841 | 127204.574 | 2.896 |

交通島舗装工

S=1/10

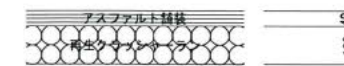


完成図面

|      |                                   |      |        |
|------|-----------------------------------|------|--------|
| 工事名  | 平良港トウリバー地区緑地駐車場(海浜1)・緑(水防)整備工事(併) |      |        |
| 図面名  | 縦断面図駐車場(海浜1)                      |      |        |
| 施工年度 | 令和4年度                             |      |        |
| 縮尺   | 図示                                | 図面番号 | 3 / 13 |
| 施工   |                                   |      |        |
| 発注元  | 宮古島市 建設部 港湾課                      |      |        |




詳細平面図 S=1:200  
(南側駐車場)

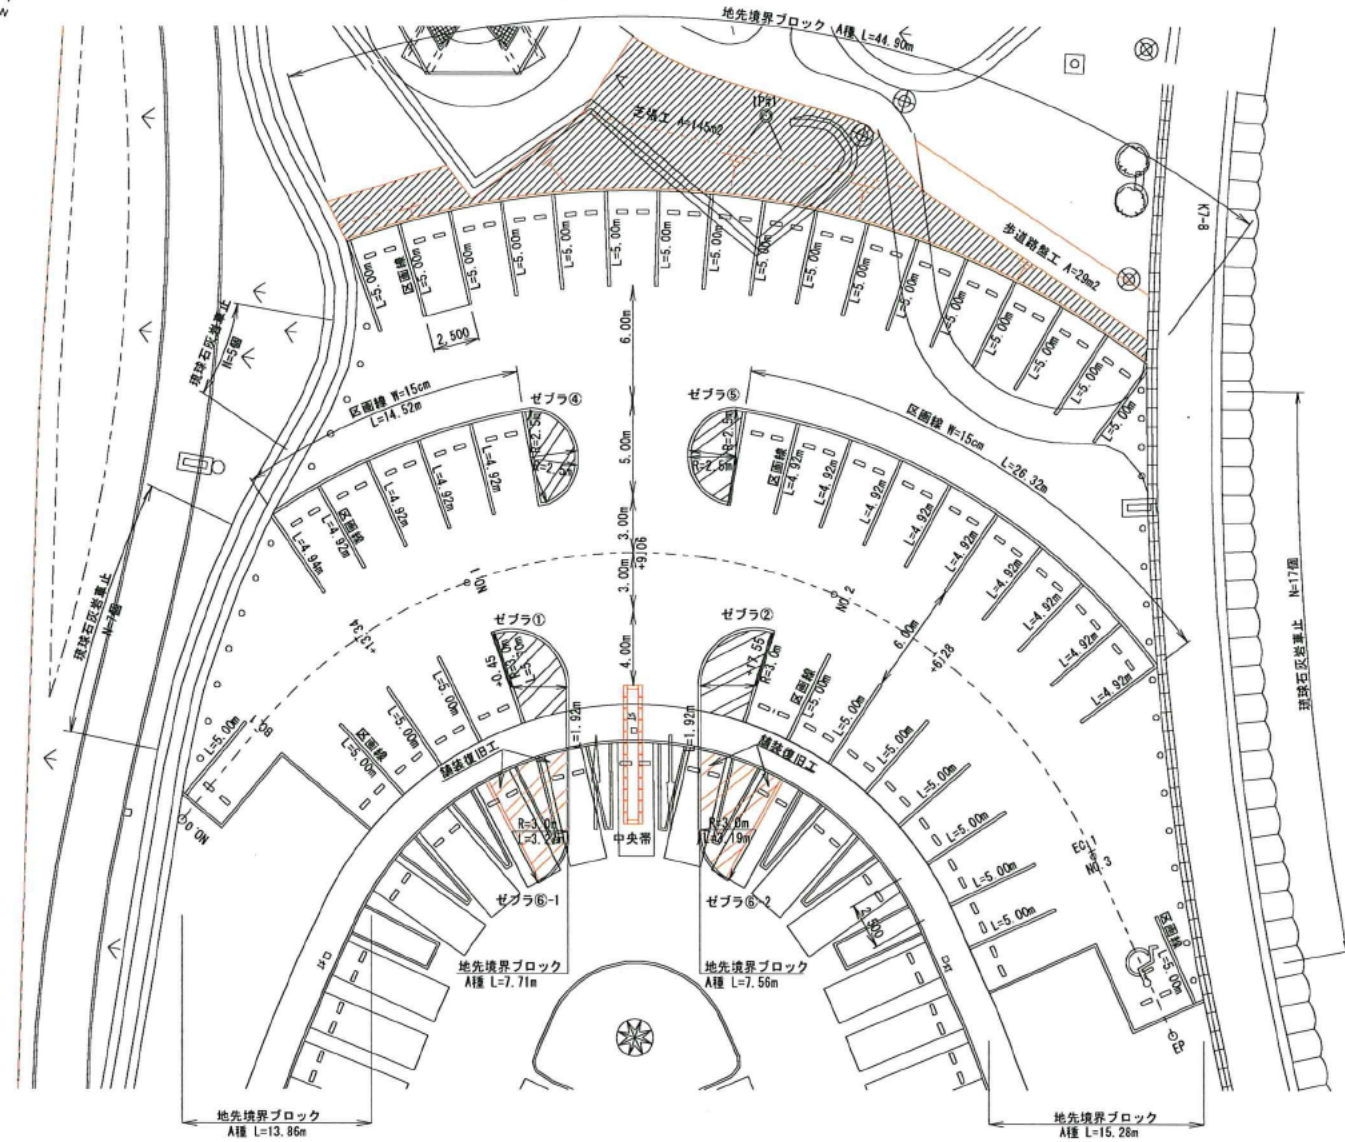

\*舗装復旧工：表層工4cm、上層路盤工10cm


標準断面図 S=1/50

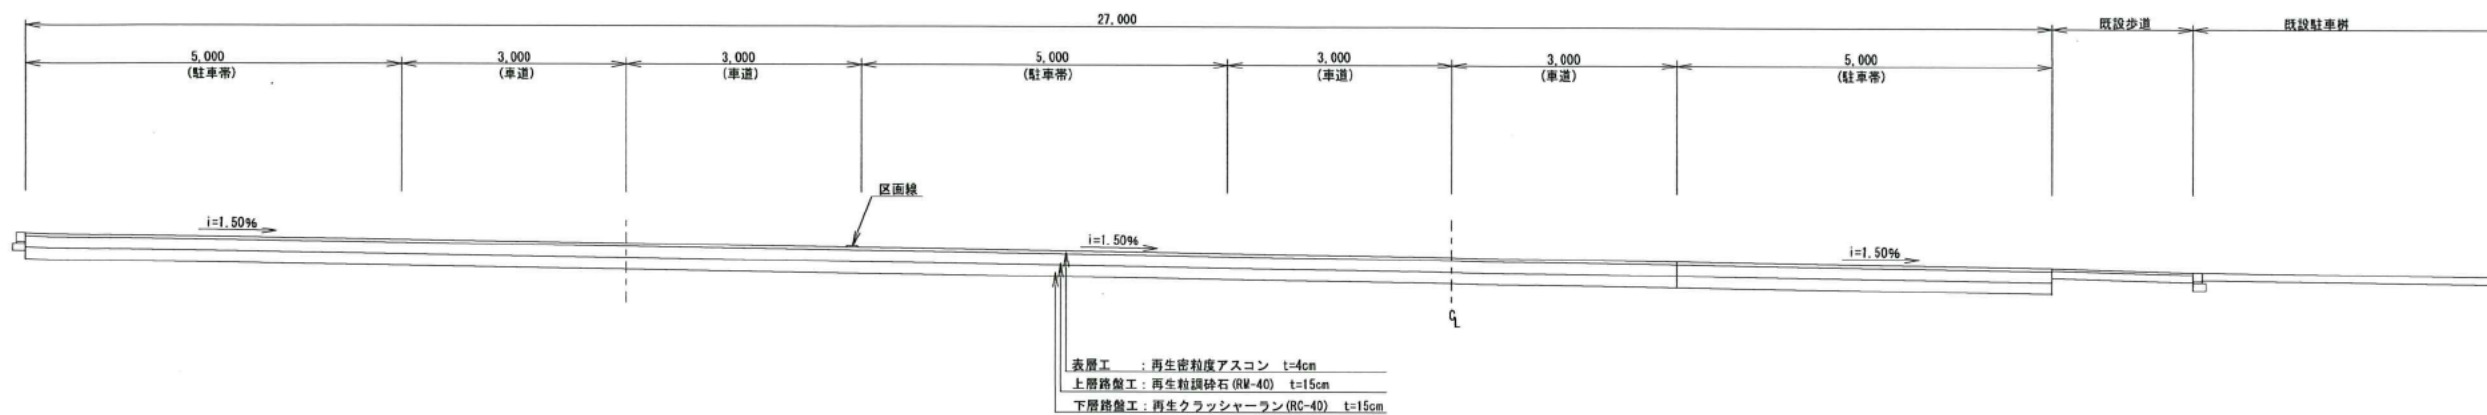


表層工：再生密粒度アスコン t=4cm  
上層路盤工：再生粒状砂石(RW-40) t=15cm  
下層路盤工：再生クワッシャーラン(RC-40) t=15cm

中央帯断面図

平面図 S=1/30



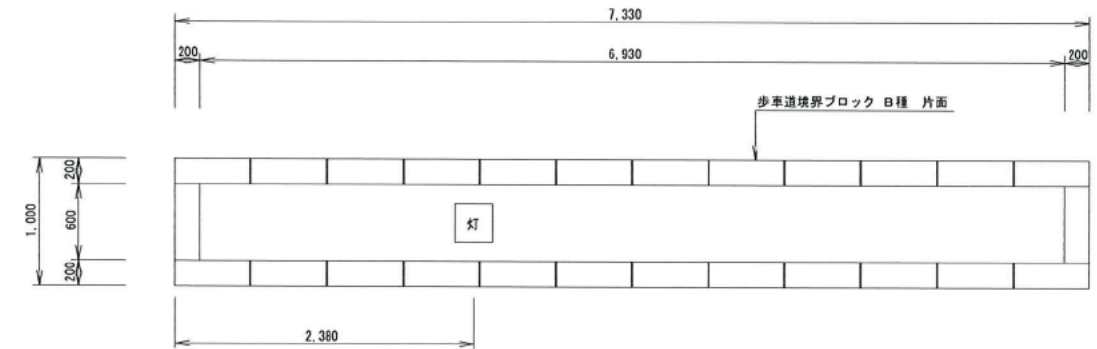


断面図 S=1/10

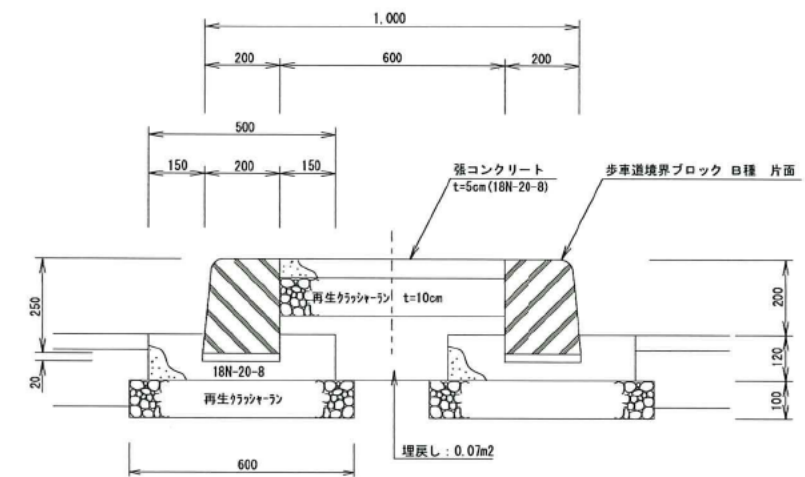

地先境界ブロック (A種) S=1/10

車止め(カーストップ) S=1/10

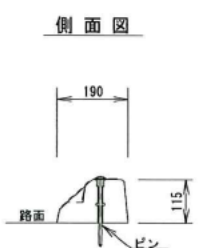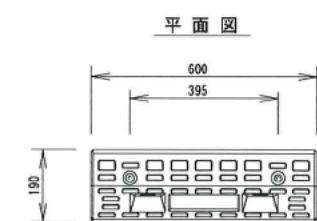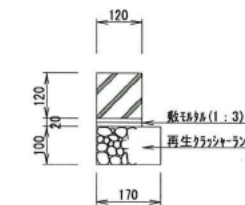

完成図面

|      |                                   |      |        |
|------|-----------------------------------|------|--------|
| 図面名  | 詳細図                               |      |        |
| 施工年度 | 令和4年度                             |      |        |
| 縮尺   | 図示                                | 図面番号 | 4 / 13 |
| 施工   |                                   |      |        |
